


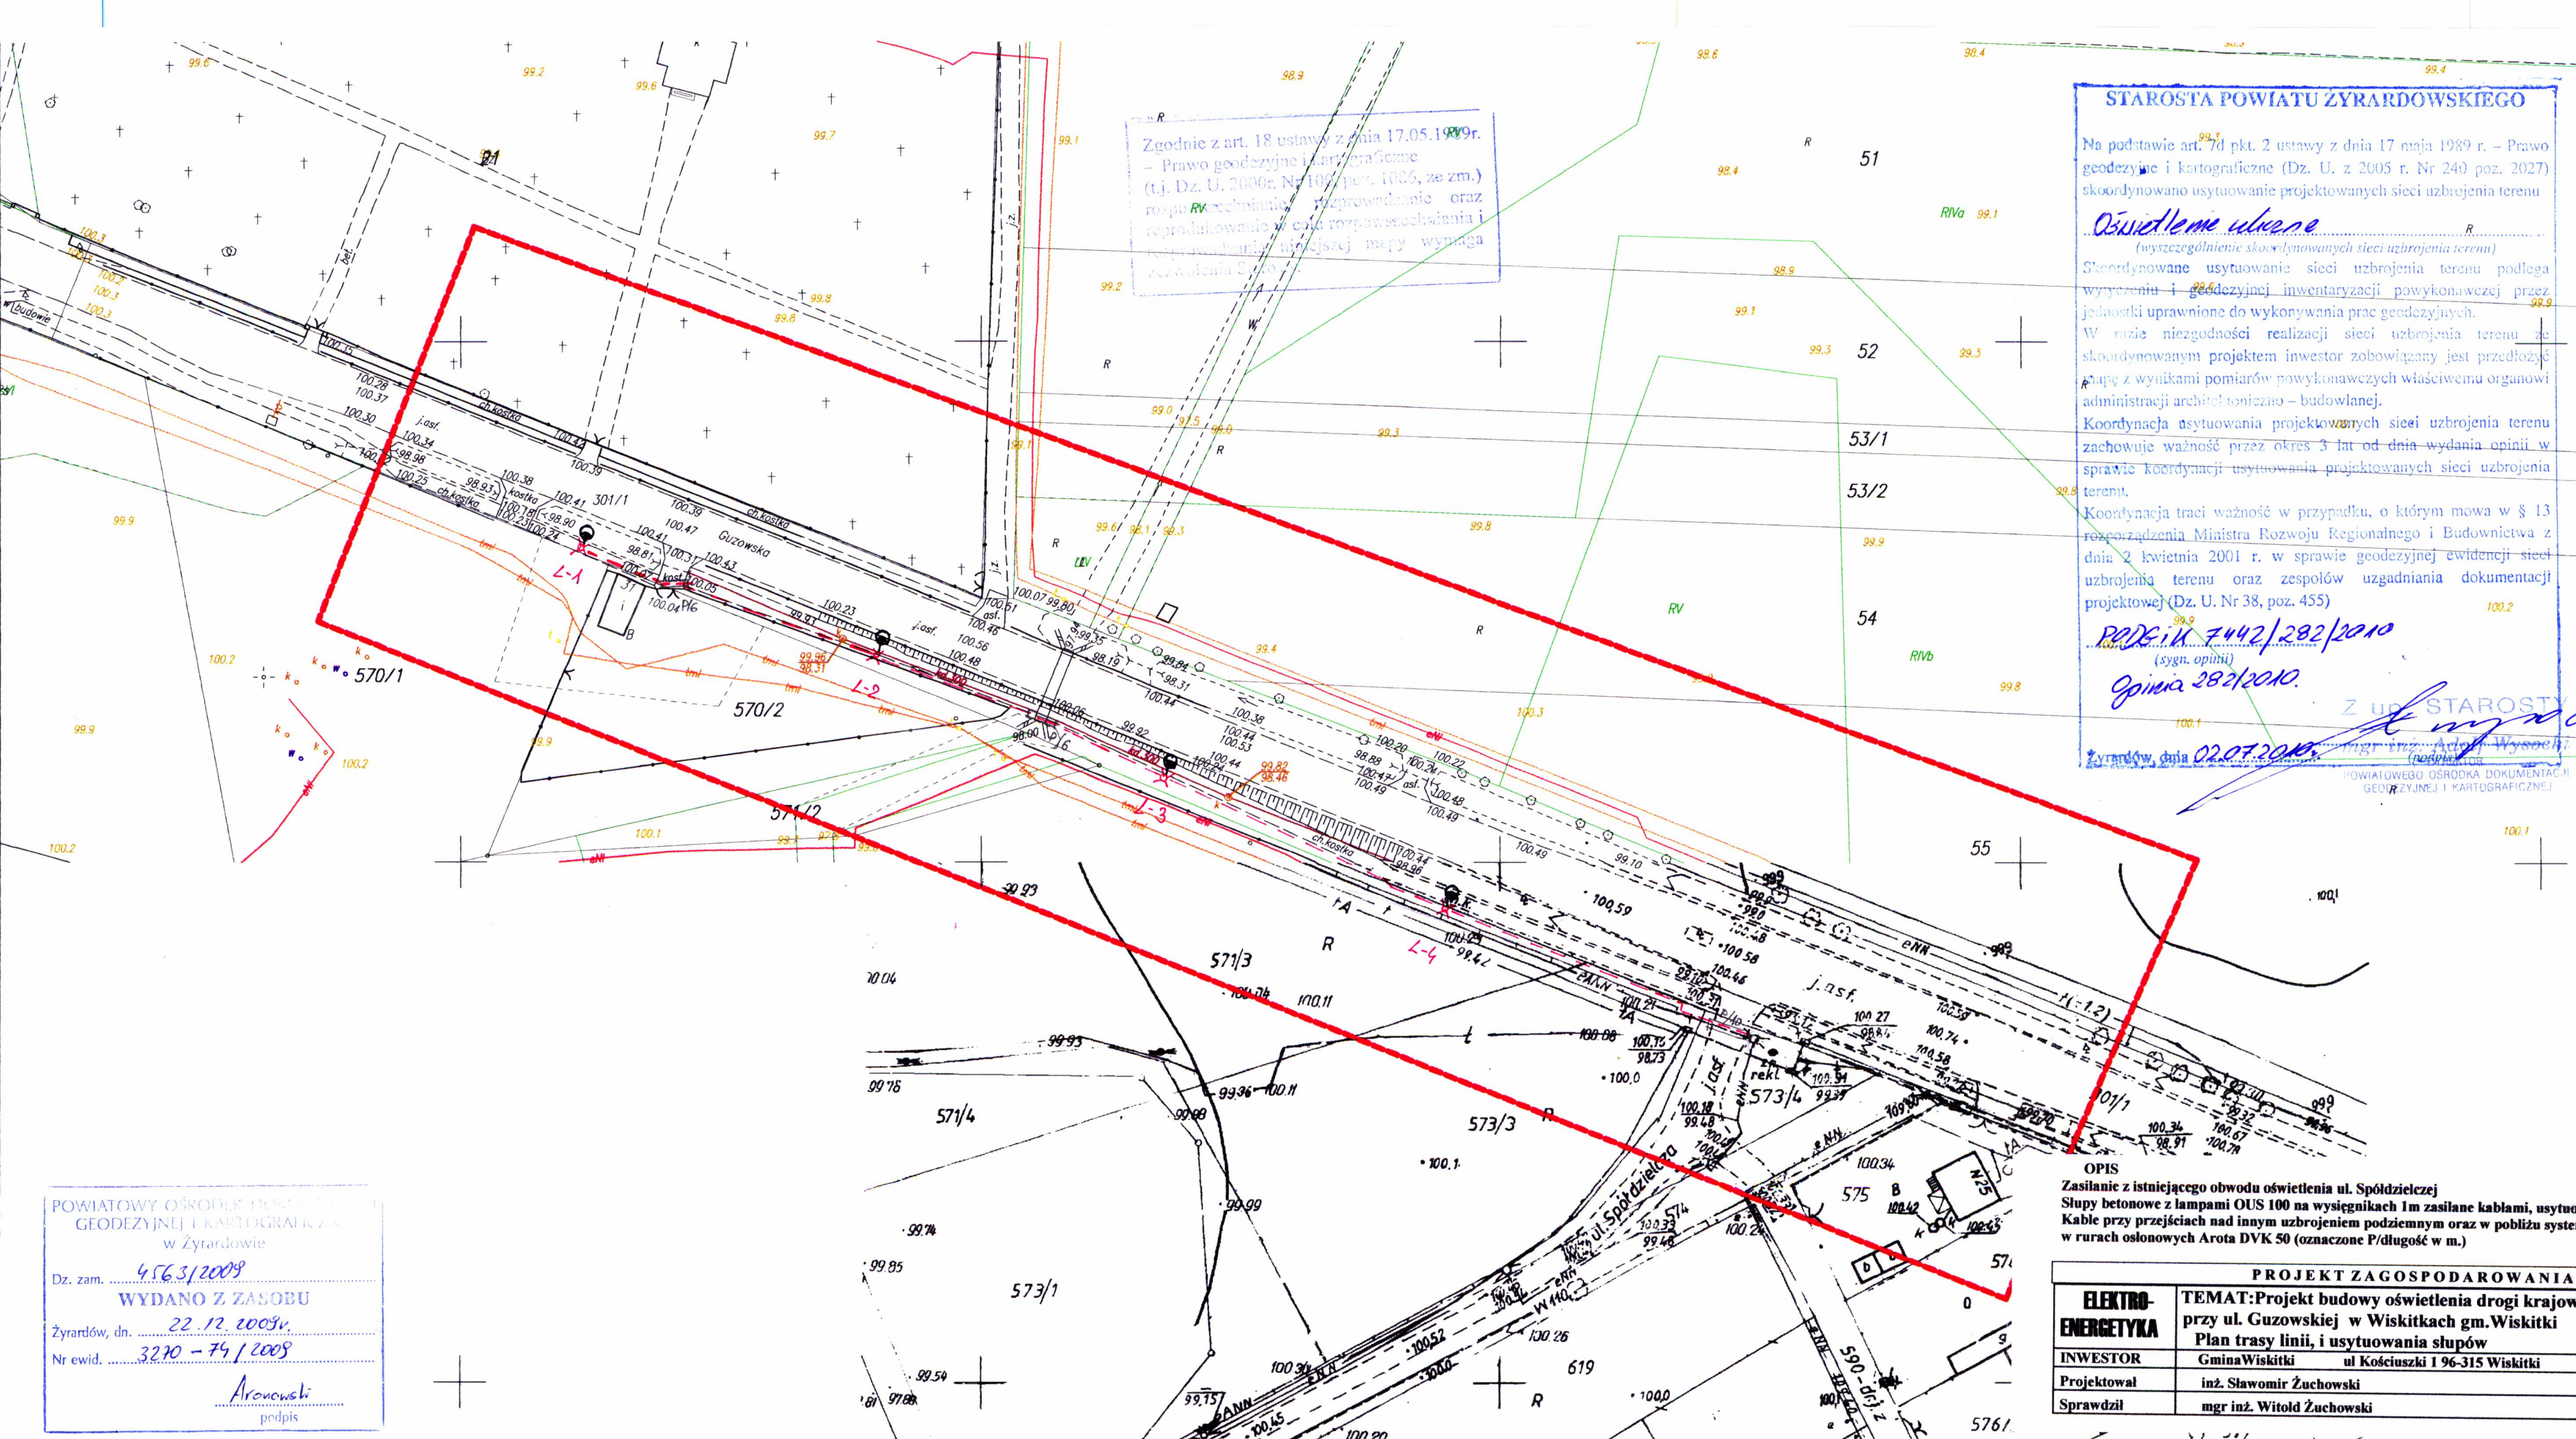

Zgodnie z art. 18 ustawy z dnia 17.05.1989r.
- Prawo geodezyjne i kartograficzne
(t.j. Dz. U. 2006r. Nr 105, poz. 1005, ze zm.)
rozporządzenie Rady Ministrów z dnia 10.05.2006r.
w sprawie wykonania niektórych zadań
geodezyjnych i kartograficznych

STAROSTA POWIATU ŻYRARDOWSKIEGO

Na podstawie art. 7d pkt. 2 ustawy z dnia 17 maja 1989 r. - Prawo geodezyjne i kartograficzne (Dz. U. z 2005 r. Nr 240 poz. 2027) skoordynowano usytuowanie projektowanych sieci uzbrojenia terenu

Oświadczenie
(wyszczególnienie skoordynowanych sieci uzbrojenia terenu)

Skoordynowane usytuowanie sieci uzbrojenia terenu podlega wytyczeniu i geodezyjnej inwentaryzacji powykonawczej przez jednostki uprawnione do wykonywania prac geodezyjnych.

W razie niezgodności realizacji sieci uzbrojenia terenu ze skoordynowanym projektem inwestor zobowiązany jest przedłożyć mapę z wynikami pomiarów powykonawczych właściwemu organowi administracji architektoniczno - budowlanej.

Koordynacja usytuowania projektowanych sieci uzbrojenia terenu zachowuje ważność przez okres 3 lat od dnia wydania opinii w sprawie koordynacji usytuowania projektowanych sieci uzbrojenia terenu.

Koordynacja traci ważność w przypadku, o którym mowa w § 13 rozporządzenia Ministra Rozwoju Regionalnego i Budownictwa z dnia 2 kwietnia 2001 r. w sprawie geodezyjnej ewidencji sieci uzbrojenia terenu oraz zespołów uzgadniania dokumentacji projektowej (Dz. U. Nr 38, poz. 455)

PODZIAŁ 7442/282/2010
(sygn. opinii)

Opinia 28/2010.

Z up. STAROSTY
Żyrardów, dnia 02.07.2010r.

WOJEWÓDZTWO MAZOWIECKIE

Powiat Żyrardowski

Gmina (miasto) Wiskitki

Obręb Wiskitki

Obiekt ul. Guzowska, dz. ew. 301/1

Fragment mapy zasadniczej

Arkusze mapy zasadniczej 212.232.243.244
212.234.042

Skala 1: 1000

Przedstawiona sytuacja jest zgodna ze stanem faktycznym na gruncie na dzień 16.12.2009r.

Nie wyklucza się istnienia w terenie urządzeń podziemnych dla których było brak informacji branżowych i nie zostały odnalezione w terenie w czasie inwentaryzacji geodezyjnej.

Mapa niniejsza może służyć do celów projektowych

Przedsiębiorstwo Usług
GEODEZYJNYCH
A. Aronowski i A. Rusek
ul. 1 Maja 41, pok. 26
96-300 Żyrardów, tel. (0-46) 855-22-72
NIP 838-10-37-664, regon: 75039992

GEODETA UPRAWNIONY
inż. Adam Aronowski
96-300 Żyrardów, tel. (0-46) 855-22-72
tel. (0-46) 855-23-85
zaśw. MGPIB nr 11307

POWIATOWY OŚRODEK DOKUMENTACJI
GEODEZYJNEJ I KARTOGRAFICZNEJ
w Żyrardowie

W obszarze oznaczonym linią czarna dokonano aktualizacji treści mapy zasadniczej. Dokumenty z pomiaru uzupełniającego przyjęto do zasobu powiatowego w dniu 23.12.2009r. i zaewidencjonowano pod nr 3270-74/2009.
Niniejsza mapa może służyć do celów projektowych.
Projektowane obiekty budowlane wymagające pozwolenia na budowę podlegają wytyczeniu i inwentaryzacji powykonawczej przez jednostki upr. do wyk. prac geodezyjnych.

Żyrardów, dnia 23.12.2009r. Z up. STAROSTY

inż. Antoni Twarkowski
Inspektor ds. kontroli prac geodezyjnych i kartograficznych

POWIATOWY OŚRODEK DOKUMENTACJI
GEODEZYJNEJ I KARTOGRAFICZNEJ
w Żyrardowie
Dz. zam. 4563/2009
WYDANO Z ZASOBU
Żyrardów, dn. 22.12.2009r.
Nr ewid. 3270-74/2009
Aronowski
podpis

OPIS
Zasilanie z istniejącego obwodu oświetlenia ul. Spółdzielczej
Słupy betonowe z lampami OUS 100 na wysięgnikach 1m zasilane kablami, usytuowane 0,5m od granicy pasa drogowego.
Kable przy przejściach nad innym uzbrojeniem podziemnym oraz w pobliżu systemu korzeniowego istniejących drzew prowadzić w rurach osłonowych Arota DVK 50 (oznaczone P/długość w m.)

PROJEKT ZAGOSPODAROWANIA TERENU			
ELEKTRO-ENERGETYKA	TEMAT:Projekt budowy oświetlenia drogi krajowej. 50 przy ul. Guzowskiej w Wiskitkach gm.Wiskitki	Skala 1 : 1000	Nr.rys. 4
	Plan trasy linii, i usytuowania słupów		maj 2010
INWESTOR	Gmina Wiskitki ul Kościuszki 1 96-315 Wiskitki	Upraw	Podpis
Projektował	inż. Sławomir Żuchowski	17/77154/89	
Sprawił	mgr inż. Witold Żuchowski	9/98 Sk-cc	