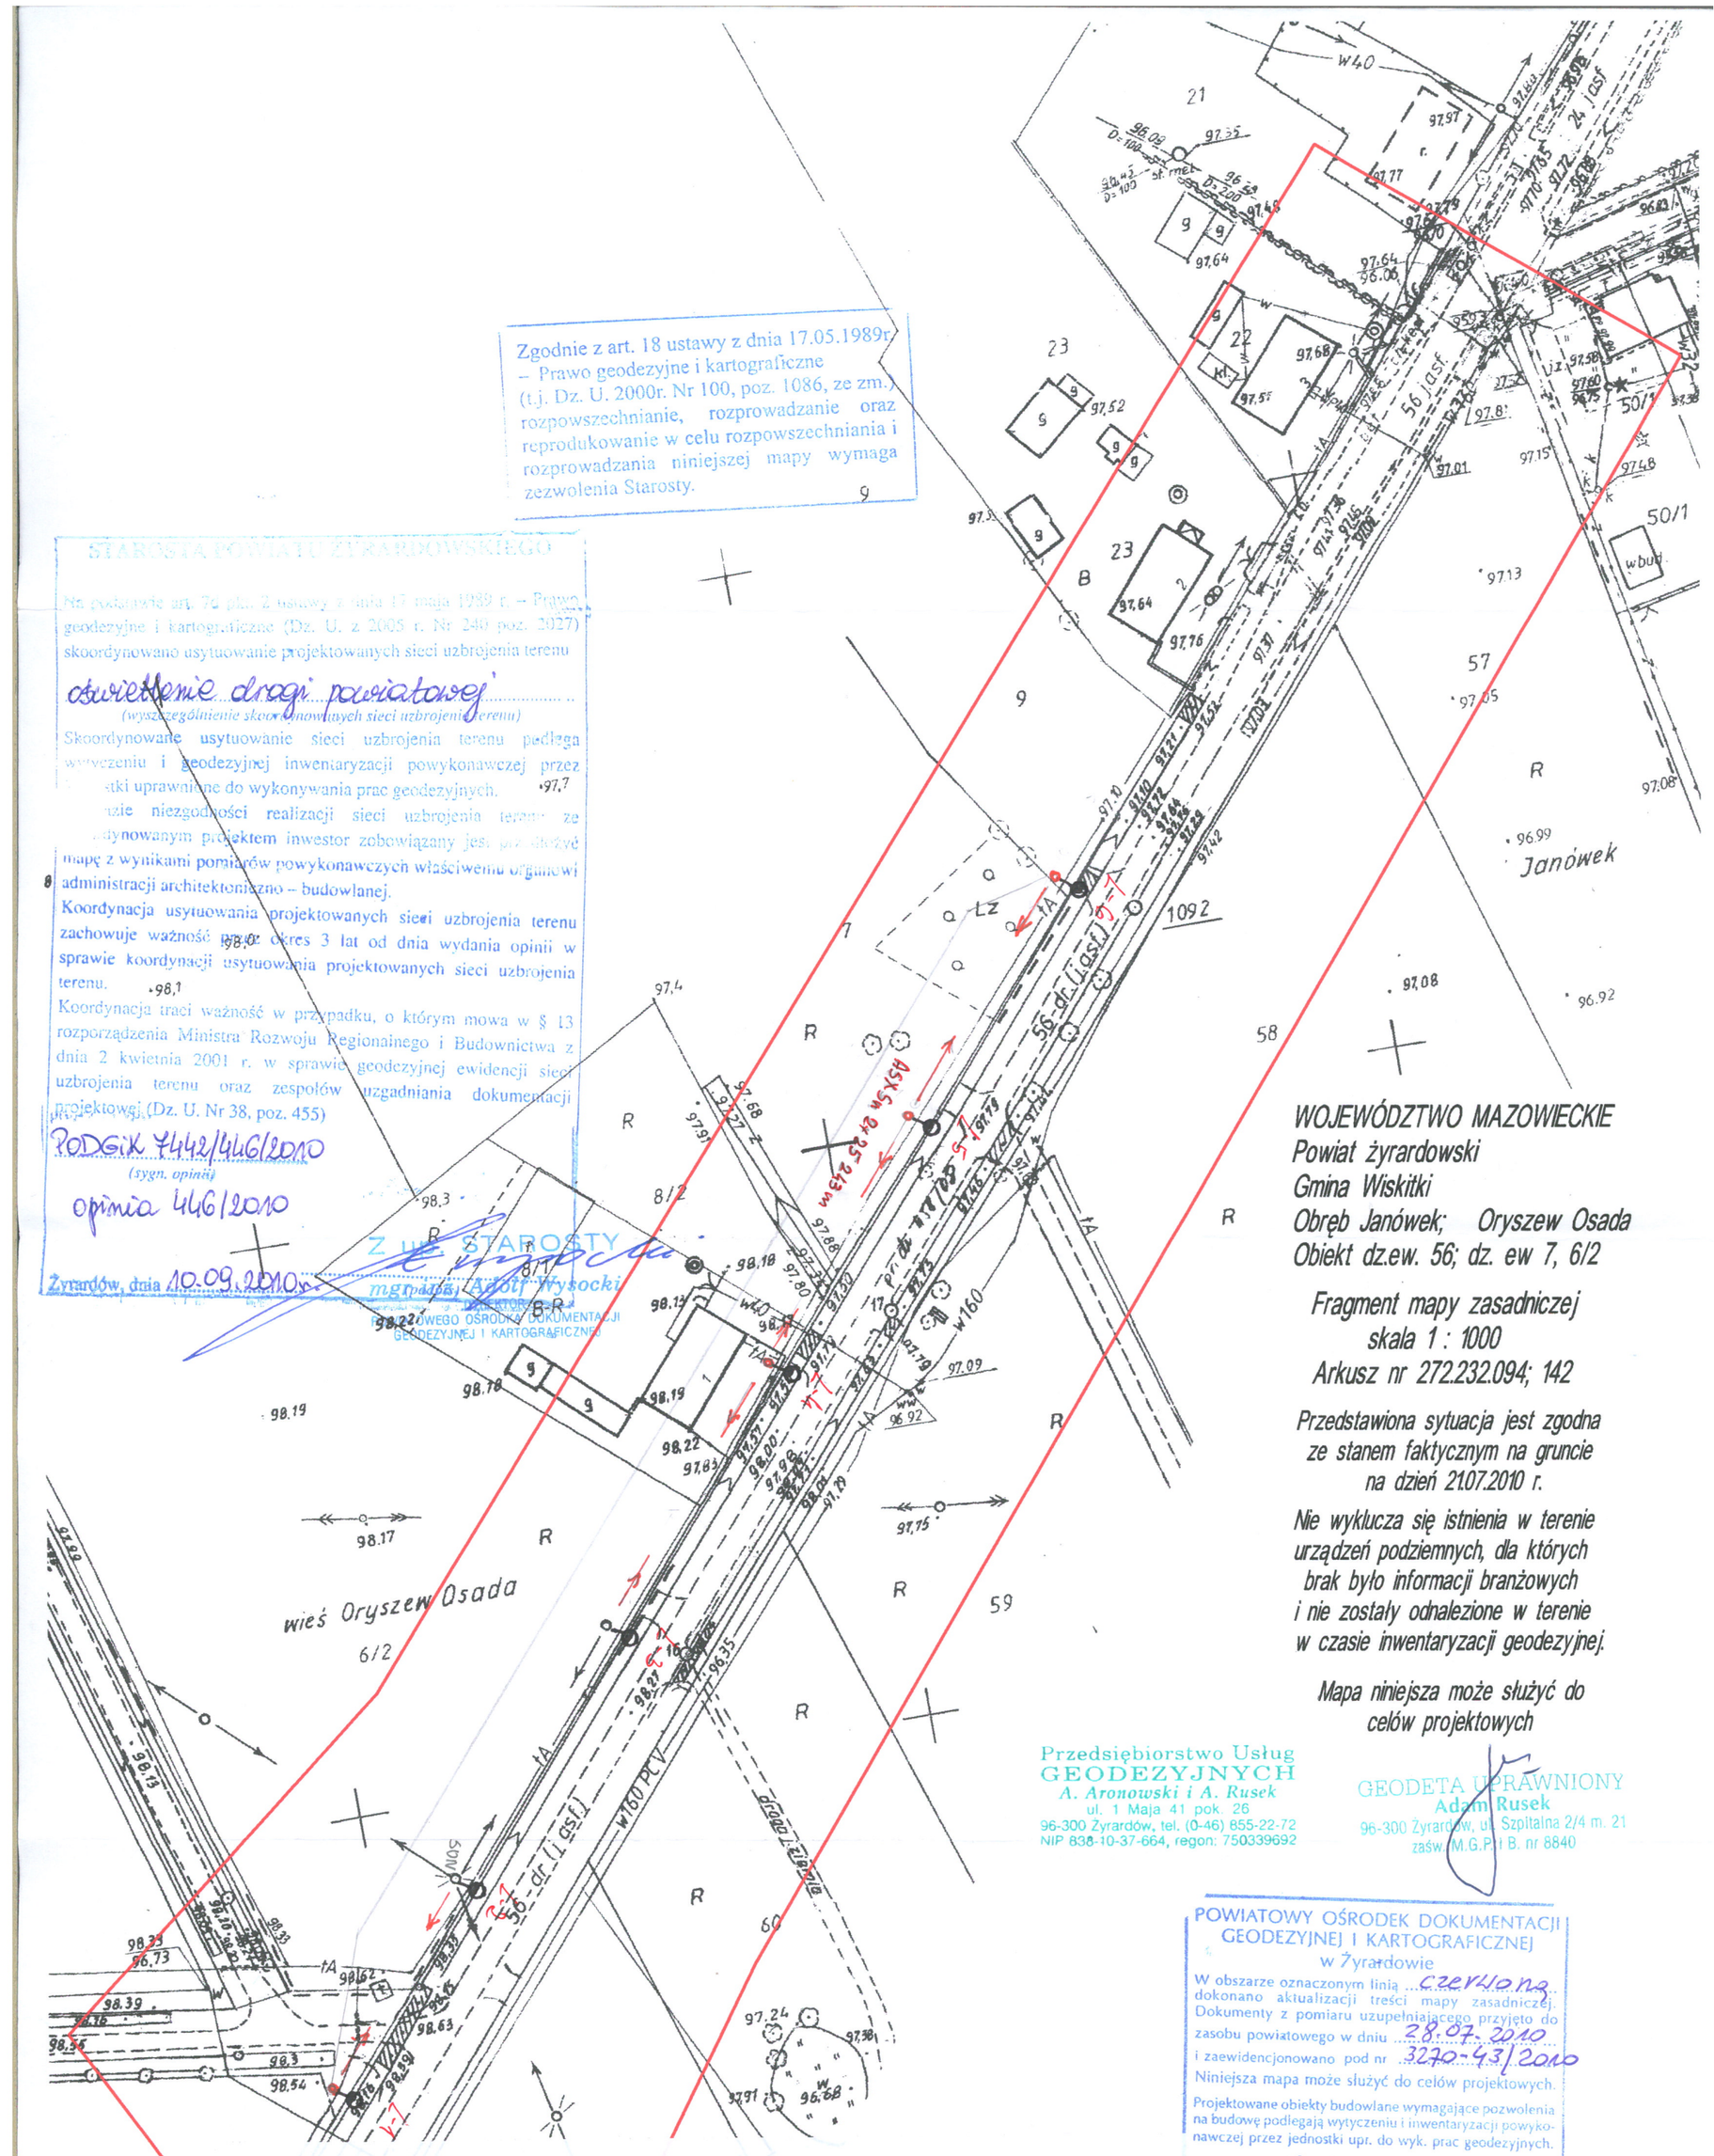

Zgodnie z art. 18 ustawy z dnia 17.05.1989r. – Prawo geodezyjne i kartograficzne (t.j. Dz. U. 2000r. Nr 100, poz. 1086, ze zm.) rozpowszechnianie, rozprowadzanie oraz reprodukowanie w celu rozpowszechniania i rozprowadzania niniejszej mapy wymaga zezwolenia Starosty.

STAROSTA POWIATU ŻYRARDOWSKIEGO

Na podstawie art. 79 pkt. 2 ustawy z dnia 17 maja 1989 r. – Prawo geodezyjne i kartograficzne (Dz. U. z 2005 r. Nr 240 poz. 2027) skoordynowano usytuowanie projektowanych sieci uzbrojenia terenu

oświetlenie drogi powiatowej
(wyszczególnienie skoordynowanych sieci uzbrojenia terenu)

Skoordynowane usytuowanie sieci uzbrojenia terenu podlega wyłączeniu i geodezyjnej inwentaryzacji powykonawczej przez jednostki uprawnione do wykonywania prac geodezyjnych.

W razie niezgodności realizacji sieci uzbrojenia terenu ze skoordynowanym projektem inwestor zobowiązany jest przedłożyć mapę z wynikami pomiarów powykonawczych właściwemu organowi administracji architektoniczno – budowlanej.

Koordynacja usytuowania projektowanych sieci uzbrojenia terenu zachowuje ważność przez okres 3 lat od dnia wydania opinii w sprawie koordynacji usytuowania projektowanych sieci uzbrojenia terenu.

Koordynacja traci ważność w przypadku, o którym mowa w § 13 rozporządzenia Ministra Rozwoju Regionalnego i Budownictwa z dnia 2 kwietnia 2001 r. w sprawie geodezyjnej ewidencji sieci uzbrojenia terenu oraz zespołów uzgadniania dokumentacji projektowej (Dz. U. Nr 38, poz. 455)

PODGiK 7442/446/2010
(sygn. opinii)

opinia 446/2010

Żyrardów, dnia 10.09.2010 r.

Z up. STAROSTY
mgr inż. Adolf Wysocki
DYREKTOR POWIATOWEGO OŚRODKA DOKUMENTACJI GEODEZYJNEJ I KARTOGRAFICZNEJ

WOJEWÓDZTWO MAZOWIECKIE
Powiat żyrardowski
Gmina Wiskitki
Obręb Janówek; Oryszew Osada
Obiekt dz.ew. 56; dz. ew 7, 6/2

Fragment mapy zasadniczej
skala 1 : 1000
Arkusz nr 272.232.094; 142

Przedstawiona sytuacja jest zgodna ze stanem faktycznym na gruncie na dzień 21.07.2010 r.

Nie wyklucza się istnienia w terenie urządzeń podziemnych, dla których brak było informacji branżowych i nie zostały odnalezione w terenie w czasie inwentaryzacji geodezyjnej.

Mapa niniejsza może służyć do celów projektowych

Przedsiębiorstwo Usług GEODEZYJNYCH
A. Aronowski i A. Rusek
ul. 1 Maja 41 pok. 26
96-300 Żyrardów, tel. (0-46) 855-22-72
NIP 838-10-37-664, regon: 750339692

GEODETA UPRAWNIONY
Adam Rusek
96-300 Żyrardów, ul. Szpitalna 2/4 m. 21
zaśw. M.G.P. i B. nr 8840

POWIATOWY OŚRODEK DOKUMENTACJI GEODEZYJNEJ I KARTOGRAFICZNEJ
w Żyrardowie
W obszarze oznaczonym linią czerwoną dokonano aktualizacji treści mapy zasadniczej.
Dokumenty z pomiaru uzupełniającego przyjęto do zasobu powiatowego w dniu 28.07.2010
i zaewidencjonowano pod nr 3270-43/2010
Niniejsza mapa może służyć do celów projektowych.
Projektowane obiekty budowlane wymagające pozwolenia na budowę podlegają wytyczeniu i inwentaryzacji powykonawczej przez jednostki upr. do wyk. prac geodezyjnych.

Żyrardów, dnia 28.07.2010

Z up. STAROSTY
inż. Antoni Twarkowski
inspektor ds. kontroli prac geodezyjnych i kartograficznych

OPIS

Zasilanie proj SON oświetlenia z istniejącego obwodu nn stacji 15/0,4 nr 2-0223 „Janówek"
Słupy betonowe z lampami OUS 100 na wysięgnikach 1,5m zasilane linią napowietrzną i usytuowane na działkach prywatnych wzdłuż trasy istniejącej linii nn 3m od granicy pasa drogowego.

PROJEKT ZAGOSPODAROWANIA TERENU			
ELEKTRO-ENERGETYKA	**TEMAT:Projekt budowy oświetlenia drogi Powiatowej w Oryszewie kierunek Janówek gm.Wiskitki Plan trasy linii, i usytuowania słupów**	**Skala 1 : 1000**	**Nr.rys. 2 wrzesień 2010**
INWESTOR	**GminaWiskitki ul Kościuszki 1 96-315 Wiskitki**	**Upraw**	**Podpis**
Projektował	**inż. Sławomir Żuchowski**	**17/77i54/89**	
Sprawdził	**mgr inż. Witold Żuchowski**	**9/98 Sk-ce**	